


Sektion A-A  
Skala 1:50

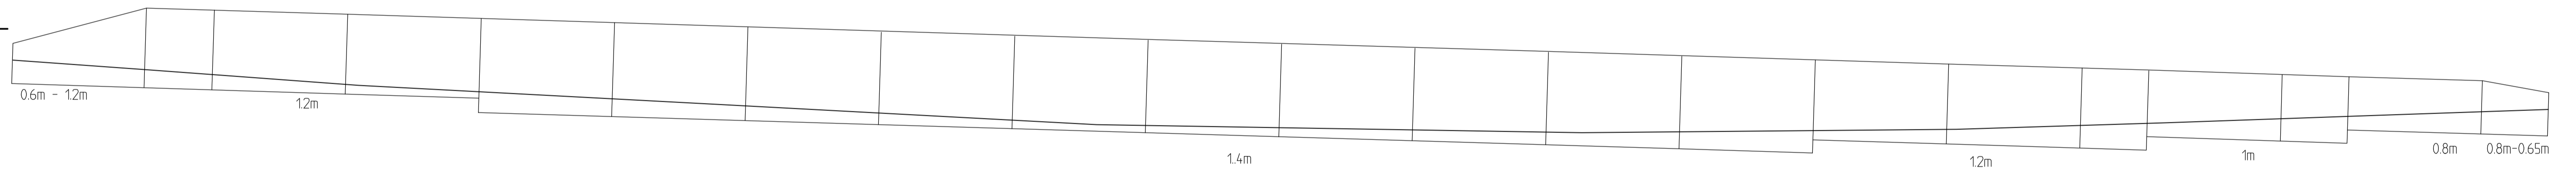

Elevation  
L-stöd, under bro  
Skala 1:50

Plottad: 2018-10-24 08:07:08  
 Plottad av: Vängesson, Lisa  
 Sökväg: F:\2017160-Opalorget-Nytt centrum\06\_Arbetematerial\02\_CAD\T\ritiden\30120.DWG

BET	ANT	ÄNDRINGEN AVSER	DATUM	SIGN
<b>RELATIONSHANDLING</b>				
Opalorget - Nytt centrum Etapp 1				
<b>ATKINS</b> <small>Atkins Sverige AB Hviväddsgatan 15 411 20 GÖTEBORG Tel: 031-7619500 Fax: 031-7619501 www.atkinsglobal.com</small>				
UPPDRAG NR	2011760	HANDLÄGGARE	E KAJDIC	
DATUM	2018-09-24	UPPDRAGSANSVARIG	K STRÖM	



FÖRV. HANDLÄGGARE	FÖRV. DIARIENR	FORMAT	SKALA	RITNINGNUMMER	BET
JOHANNA LENNEMALM	1677/13	A1	1:50	-30120	

Normalsektion