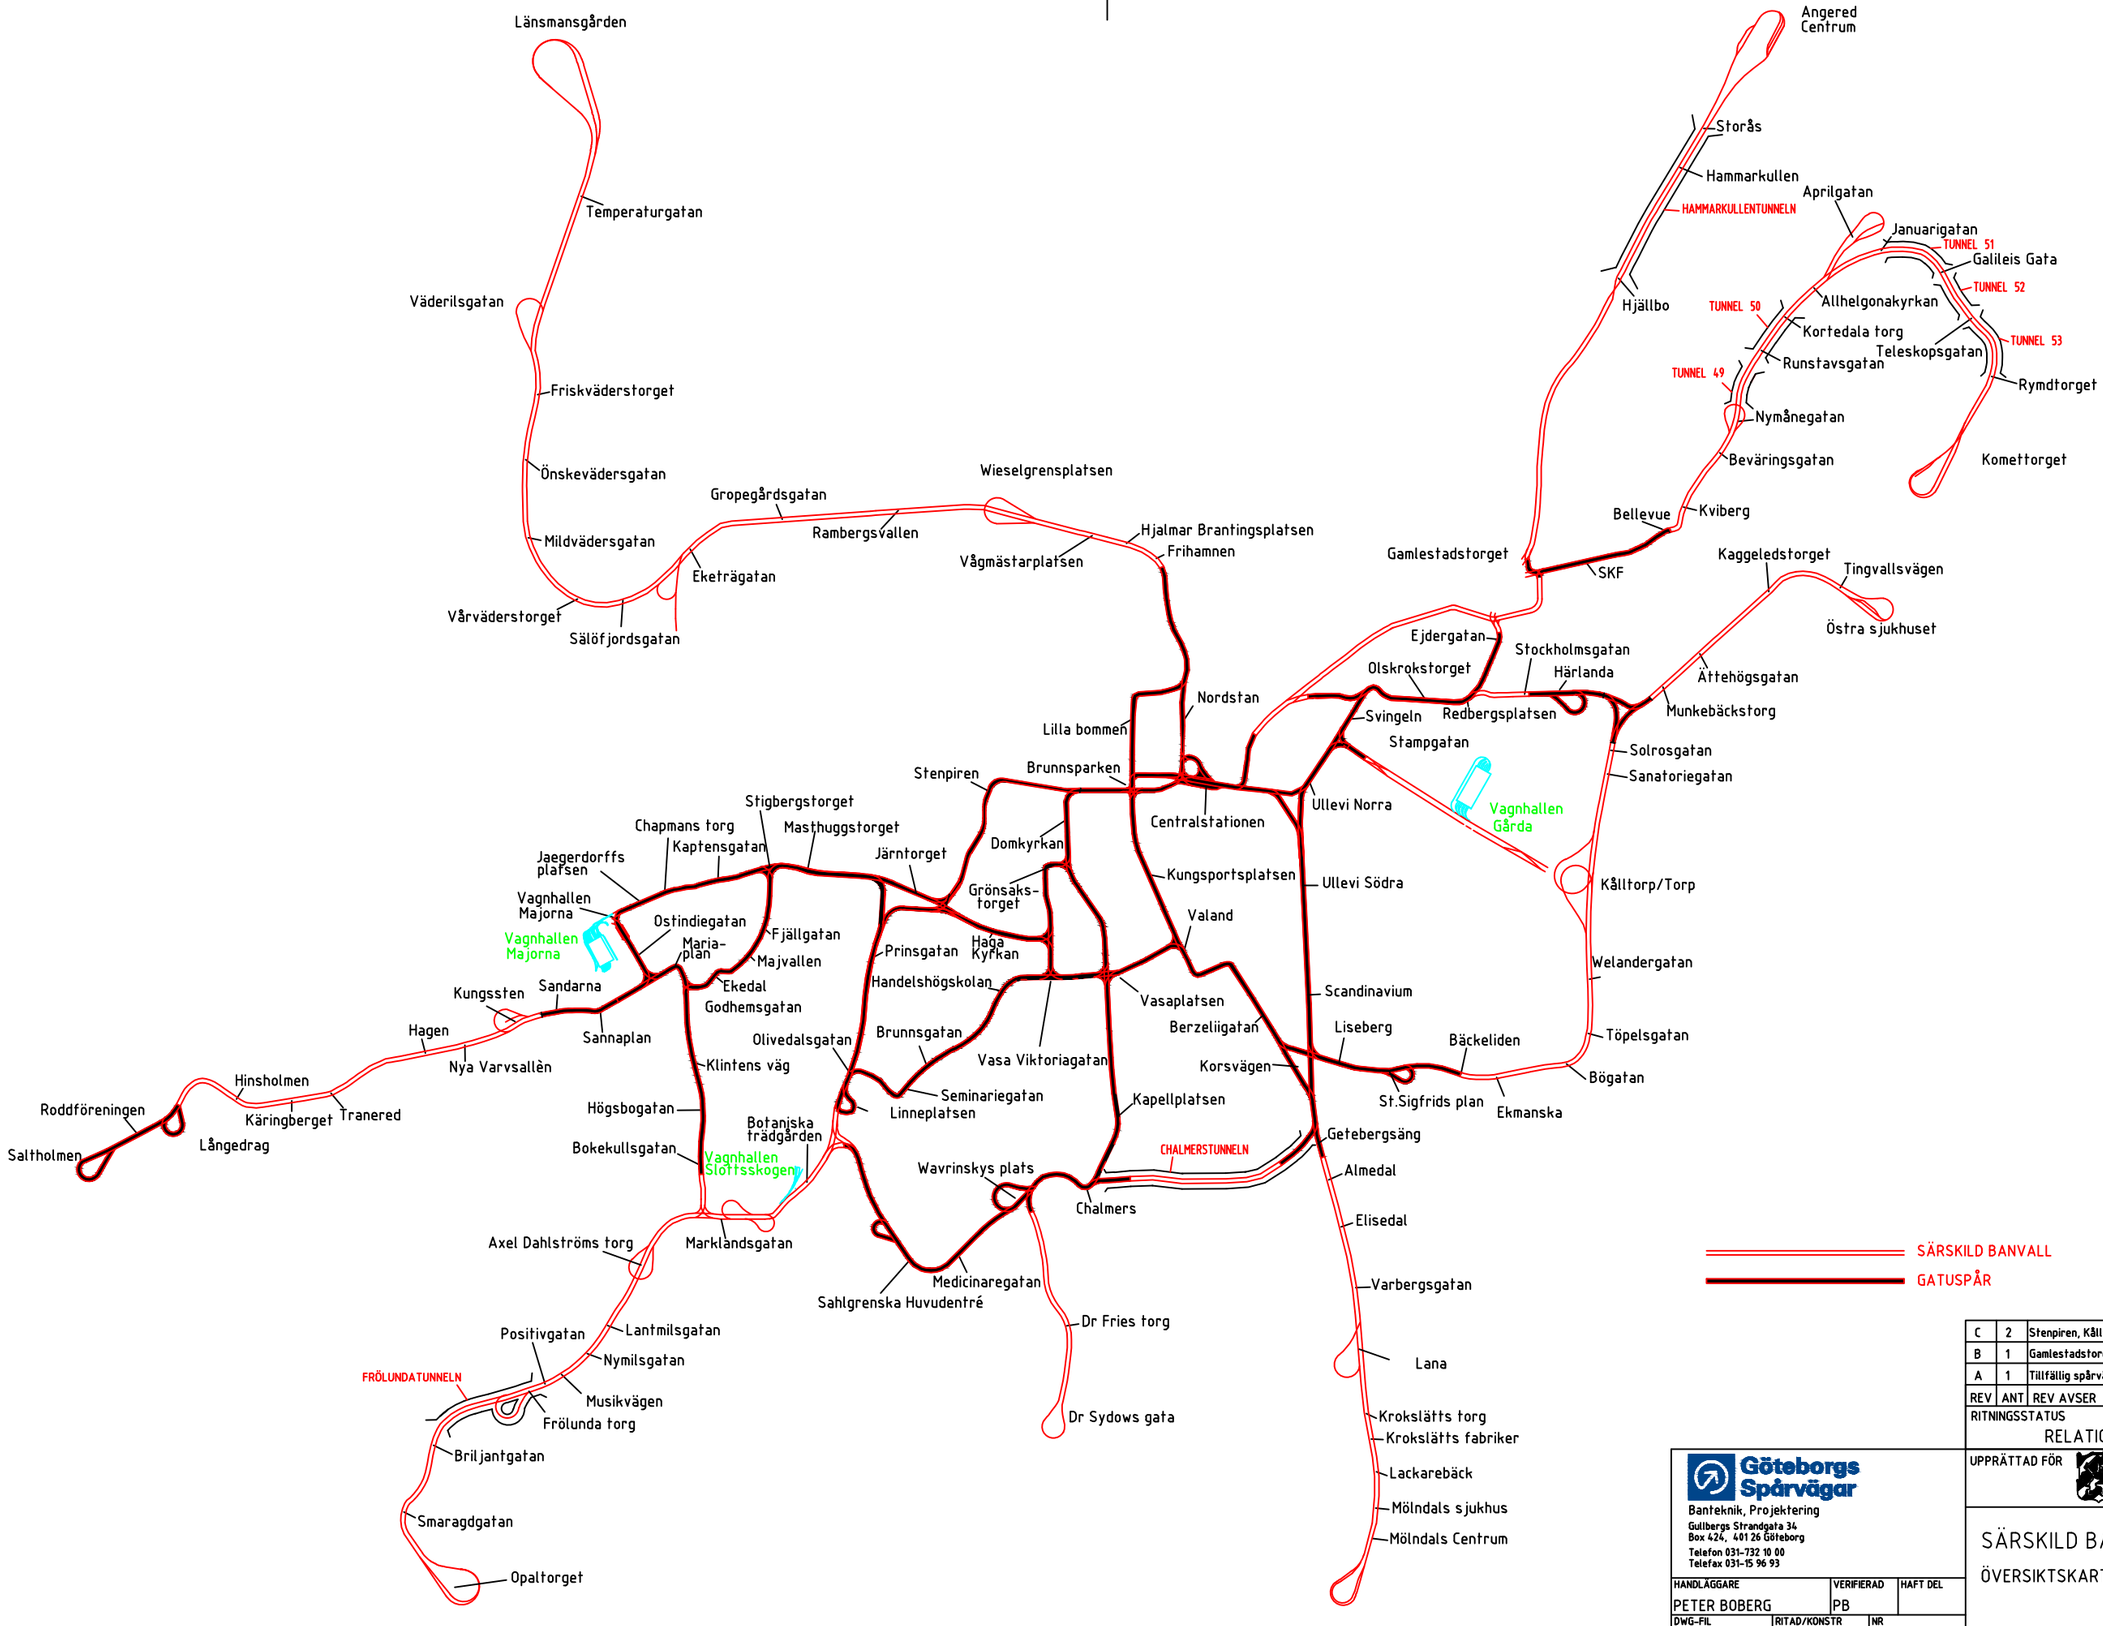

C	2	Stenpiren, Kålltorp	PB	2015-10-01
B	1	Gamlestadstorget skede 3	AA	2014-11-10
A	1	Tillfällig spårväg Gamlestadstorget	PB	2014-05-30
REV	ANT	REV AVSER	SIGN	DATUM

RITNINGSSTATUS
RELATIONSHANDLING

Göteborgs Spårvägar
Banteknik, Projektering
Gullbergs Strandgata 34
Box 424, 401 26 Göteborg
Telefon 031-732 10 00
Telefax 031-15 96 93

UPPRÄTTAD FÖR Göteborgs Stad Trafikkontoret

SÄRSKILD BANVALL-GATUSPÅR

ÖVERSIKTSKARTA

HANDLÄGGARE	VERIFIERAD	HAFT DEL
PETER BOBERG	PB	

DWG-FIL	RITAD/KONSTR	NR
-21319_C	JD	

GODKÄND GÖTEBORG	SKALA	DIARIENUMMER	RITNINGSNR	REV
2013-03-01	-		-21319	C

2015-09-28 13:30:44, ISO full bleed A3 (297.00 x 420.00 MM)